

URZĄD MIASTA SIEDLCE

Skwer Niepodległości 2


08-110 SIEDLCE

(-9-)

Siedlce, dnia 30.11.2006 r.

ZM.RD. 5548-8-1-261/06

Instytut Wodociągów i Kanalizacji
 w Warszawie
 Departament Projektowania w Siedlcach
 ul. Piłsudskiego 36, 08-110 Siedlce

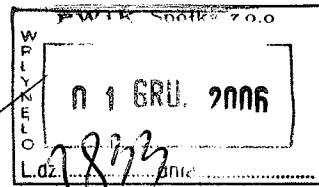**DECYZJA**

Na podstawie art. 39 ust. 3, ust. 3a oraz art. 19 ust. 5 ustawy z dnia 21 marca 1985 r. o drogach publicznych (Dz. U. z 2004 r. Nr 204, poz. 2086, z póź. zm.), art. 104 k.p.a. po rozpatrzeniu pisma z dnia 22.03.2006 r. Przedsiębiorstwa Wodociągów i Kanalizacji Sp. z o.o., 08-110 Siedlce ul. Leśna 8 w sprawie wyrażenia zgody na umieszczenie projektowanego odcinka sieci kanalizacji sanitarnej oraz przyłącza kanalizacji deszczowej w ul. 3 Maja w Siedlcach

Prezydent Miasta Siedlce**ZEZWALA**

na umieszczenie projektowanego odcinka sieci kanalizacji sanitarnej oraz przyłącza kanalizacji deszczowej w pasie drogowym ul. **3 Maja dz. nr 51-77** w Siedlcach zgodnie z trasą jak na załączniku mapowym stanowiącym integralną część decyzji na warunkach :

- na trasie projektowanej sieci kanalizacji sanitarnej oraz przyłącza kanalizacji deszczowej w pasie drogowym należy przewidzieć wymianę gruntu,
- na czas prowadzonych robót należy wykonać projekt organizacji ruchu,
- ziemi z wykopów nie można składować w pasie drogowym,
- odtworzenie terenu do stanu pierwotnego,
- wszelkie urządzenia w obrębie prowadzonych robót należy zlicować do poziomu odtwarzanego terenu.

Inwestor uzyskując niniejsze zezwolenie przyjmuje na siebie odpowiedzialność za szkody powstałe u uczestników ruchu drogowego podczas budowy i eksploatacji uzgodnionej inwestycji.

- 2 -

Uzasadnienie

Przedsiębiorstwo Wodociągów i Kanalizacji Sp. z o.o., 08-110 Siedlce ul. Leśna 8 wystąpiło pismem datowanym 22.03.2006 r., L. dz. DI/2527/2006 w sprawie wyrażenia zgody na umieszczenie projektowanej sieci kanalizacji sanitarnej oraz przyłącza kanalizacji deszczowej w pasie drogowym ul. 3 Maja w Siedlcach.

Po rozpatrzeniu wniosku Prezydent Miasta Siedlce zezwolił na umieszczenie projektowanego odcinka sieci kanalizacji sanitarnej stanowiącego odpływ kanalizacji sanitarnej z ul. Formińskiego oraz przyłącza kanalizacji deszczowej w pasie drogowym ul. 3 Maja dz. nr 51-77 w Siedlcach na podanych wyżej warunkach zgodnie z lokalizacją przedstawioną do akt sprawy na załączniku mapowym.

Pouczenie

Inwestor, przed rozpoczęciem robót budowlanych jest zobowiązany do :

1. Uzyskania pozwolenia na budowę;
2. Uzgodnienia z zarządcą drogi, przed uzyskaniem pozwolenia na budowę projektu budowlanego obiektu lub urządzenia;
3. Uzyskania zezwolenia zarządcy drogi na zajęcie pasa drogowego, dotyczącego prowadzenia robót w pasie drogowym i na umieszczenie w nim niniejszego obiektu lub urządzenia.

Wobec powyższego postanowiono jak w sentencji zezwolenia.

Od decyzji służy stronie odwołanie do Samorządowego Kolegium Odwoławczego w Siedlcach ul. Piłsudskiego 38 w terminie 14 dni od dnia otrzymania za pośrednictwem Prezydenta Miasta Siedlce.



z up. PREZYDENTA MIASTA

Mariusz Kozera
Mariusz Kozera
Kierownik Referatu Dróg

Otrzymują :

1. Przedsiębiorstwo Wodociągów i Kanalizacji Sp. z o.o.

08-110 Siedlce ul. Leśna 8

2.a/a.

Kopia mapy zasadniczej do celów projektowych
m. Siedlce ul. Formińskiego skala 1:500


Zaktualizowano istniejącą treść mapy wg. stanu
na dzień 28.09.2004 w granicach wkreślonej lokalizacji.
Nie wyklucza się istnienia w terenie
również urządzeń podziemnych, które nie zostały
zgłoszone do inwentaryzacji przed zasypaniem,
dla których brak było informacji branżowych
i nie zostały odnalezione w terenie w czasie inwentaryzacji
powykonawczej.

USŁUGI GEODEZYJNE
»GEOS« S.C.
08-110 SIEDLCE, tel. 644-62-61
ul. Piłsudskiego 56

GEODETA
mgr inż. Stanisław Jędrzejuk
nr upr. 9563

— pniegczenie wpustu deszczowego
ks projektowana kanalizacja sanitarne
z pnieganiem pniegny
w obrębie pasa drogowego

mgr inż. *[Signature]*
Nr upr. pro. *[Signature]* 27723/88
ZAD USŁUG TECHNICZNYCH
»ALYER« Sp. z o.o.
08-110 SIEDLCE
Bosacka 137, tel./fax 644-76-44
wp 821-16-05-230

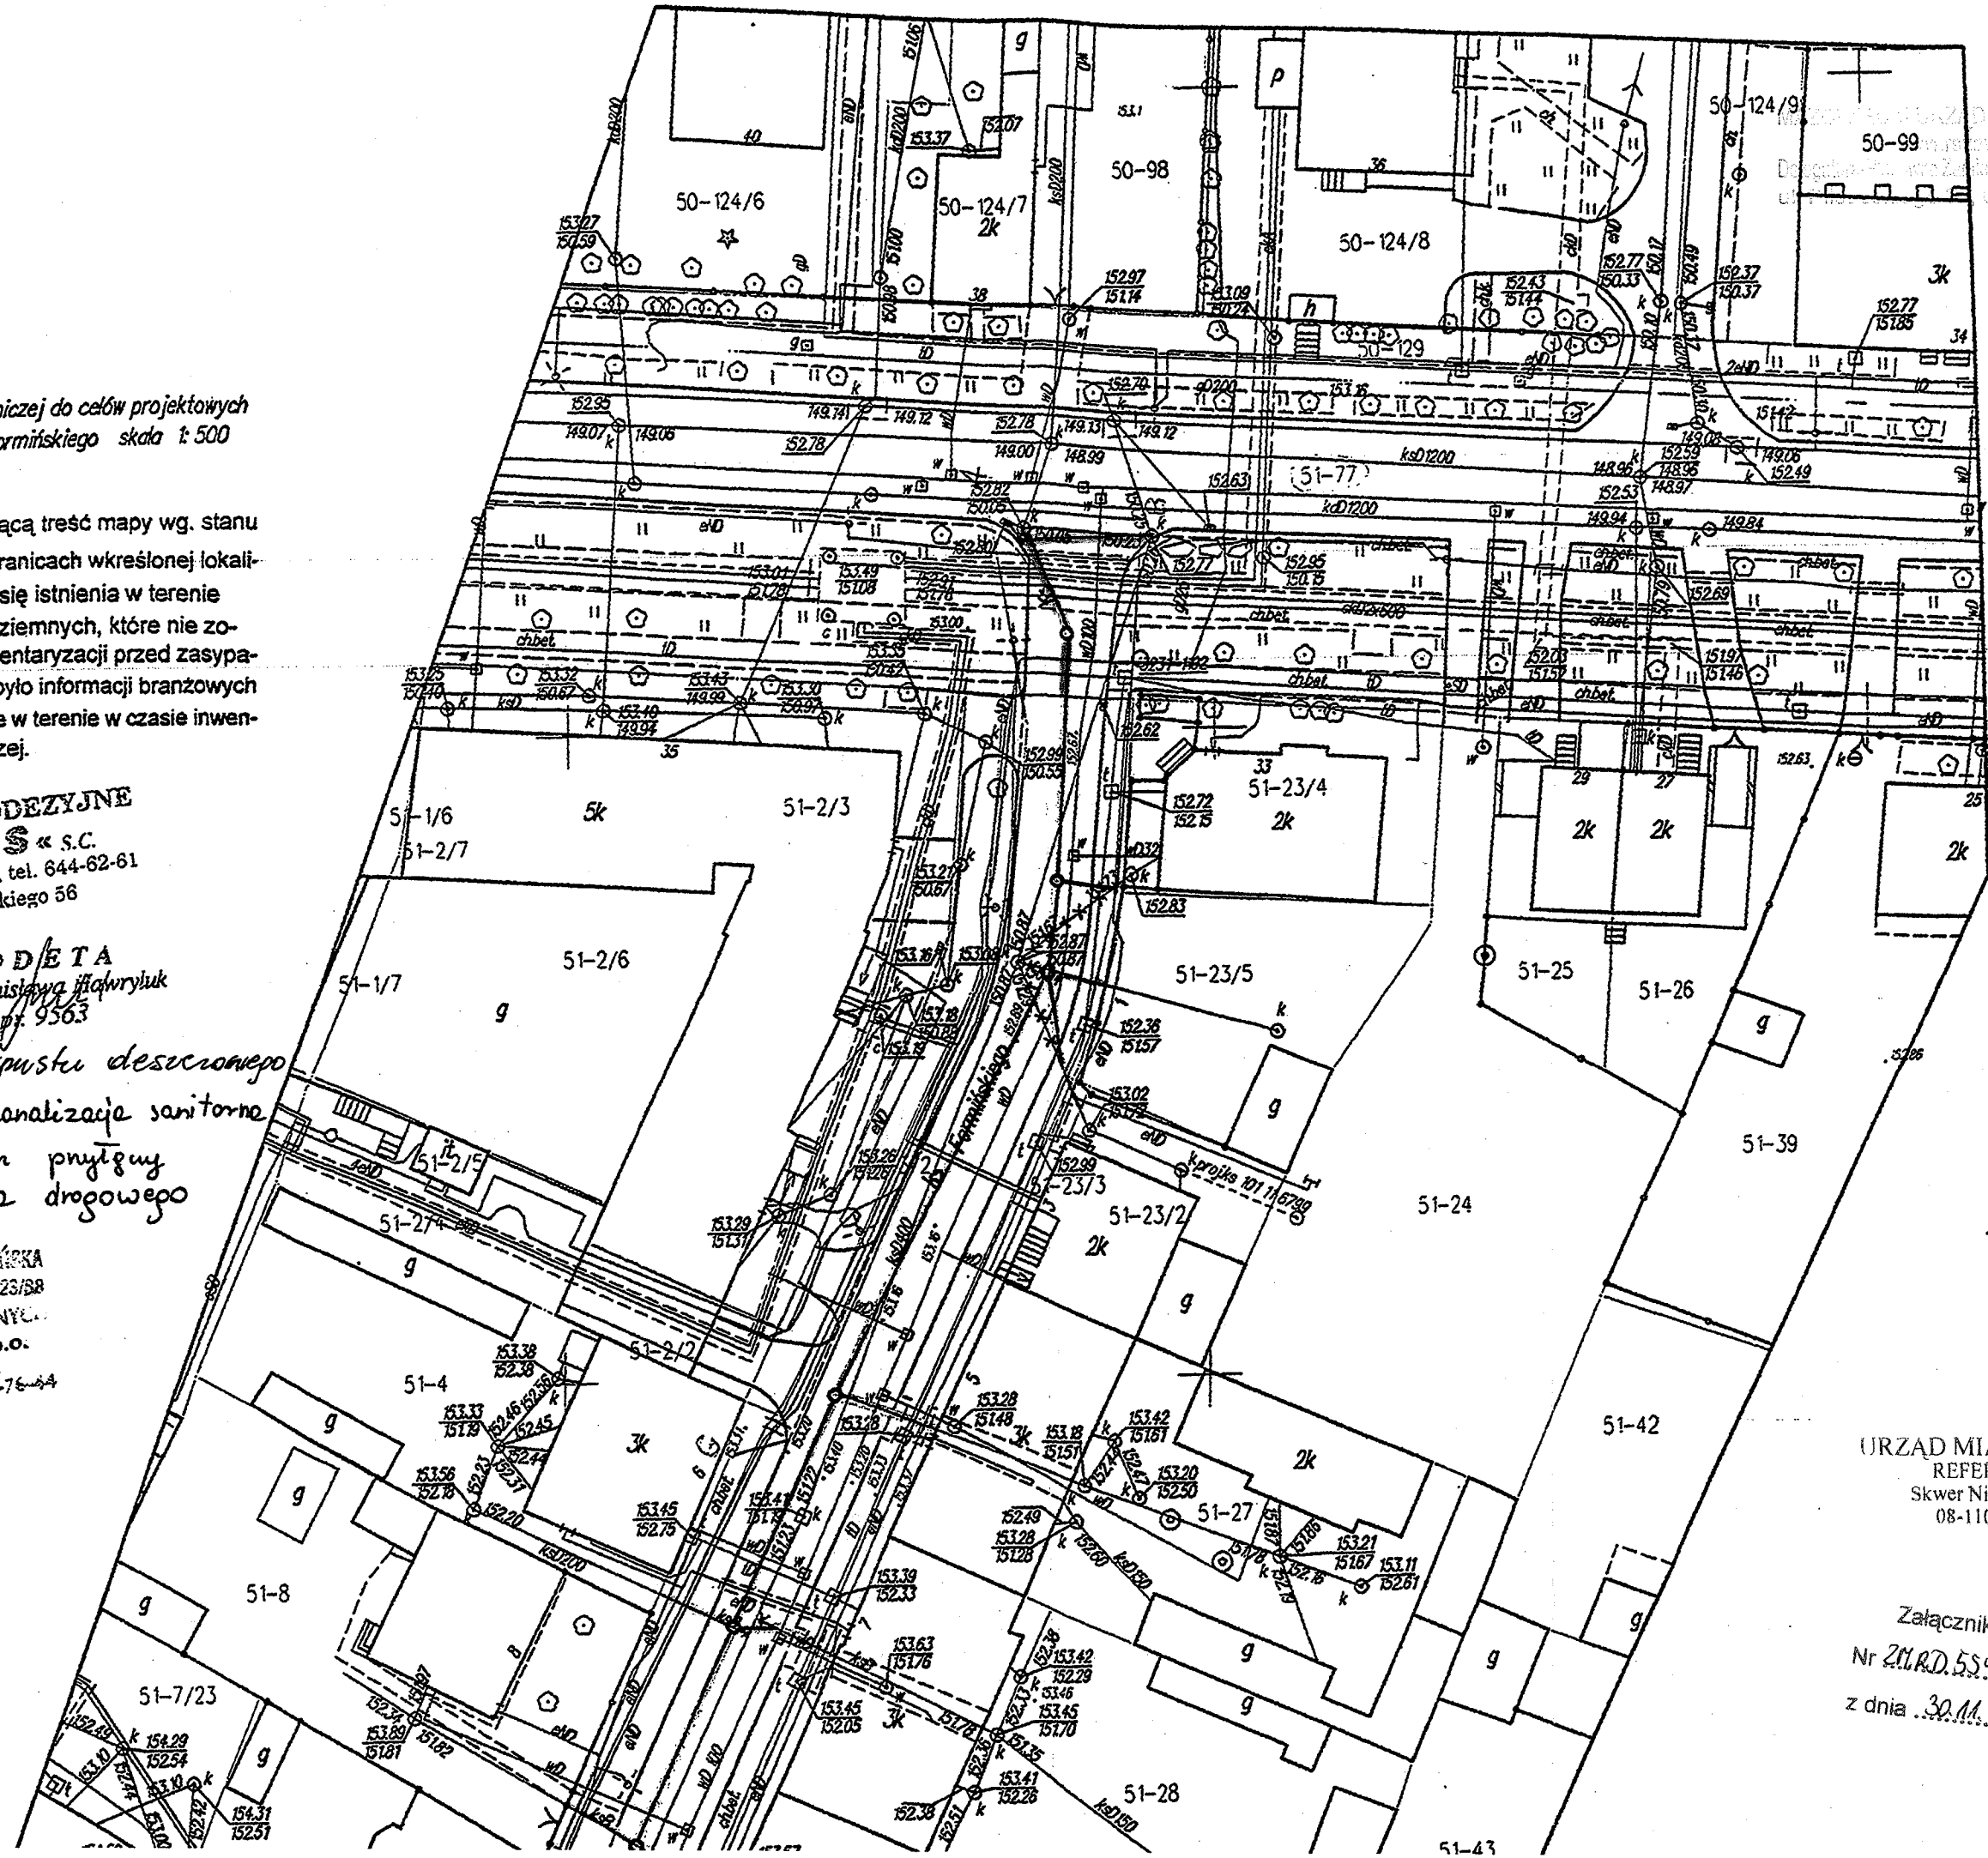

URZĄD MIASTA SIEDLCE
REFERAT DRÓG
Skwer Niepodległości 2
08-110 SIEDLCE
(-1-)


URZĄD MIASTA SIEDLCE
REFERAT DRÓG
Skwer Niepodległości 2
08-110 SIEDLCE
(-1-)

Załącznik do decyzji
Nr 211.RD.55.48.8.1-261/06
z dnia 30.11.2006